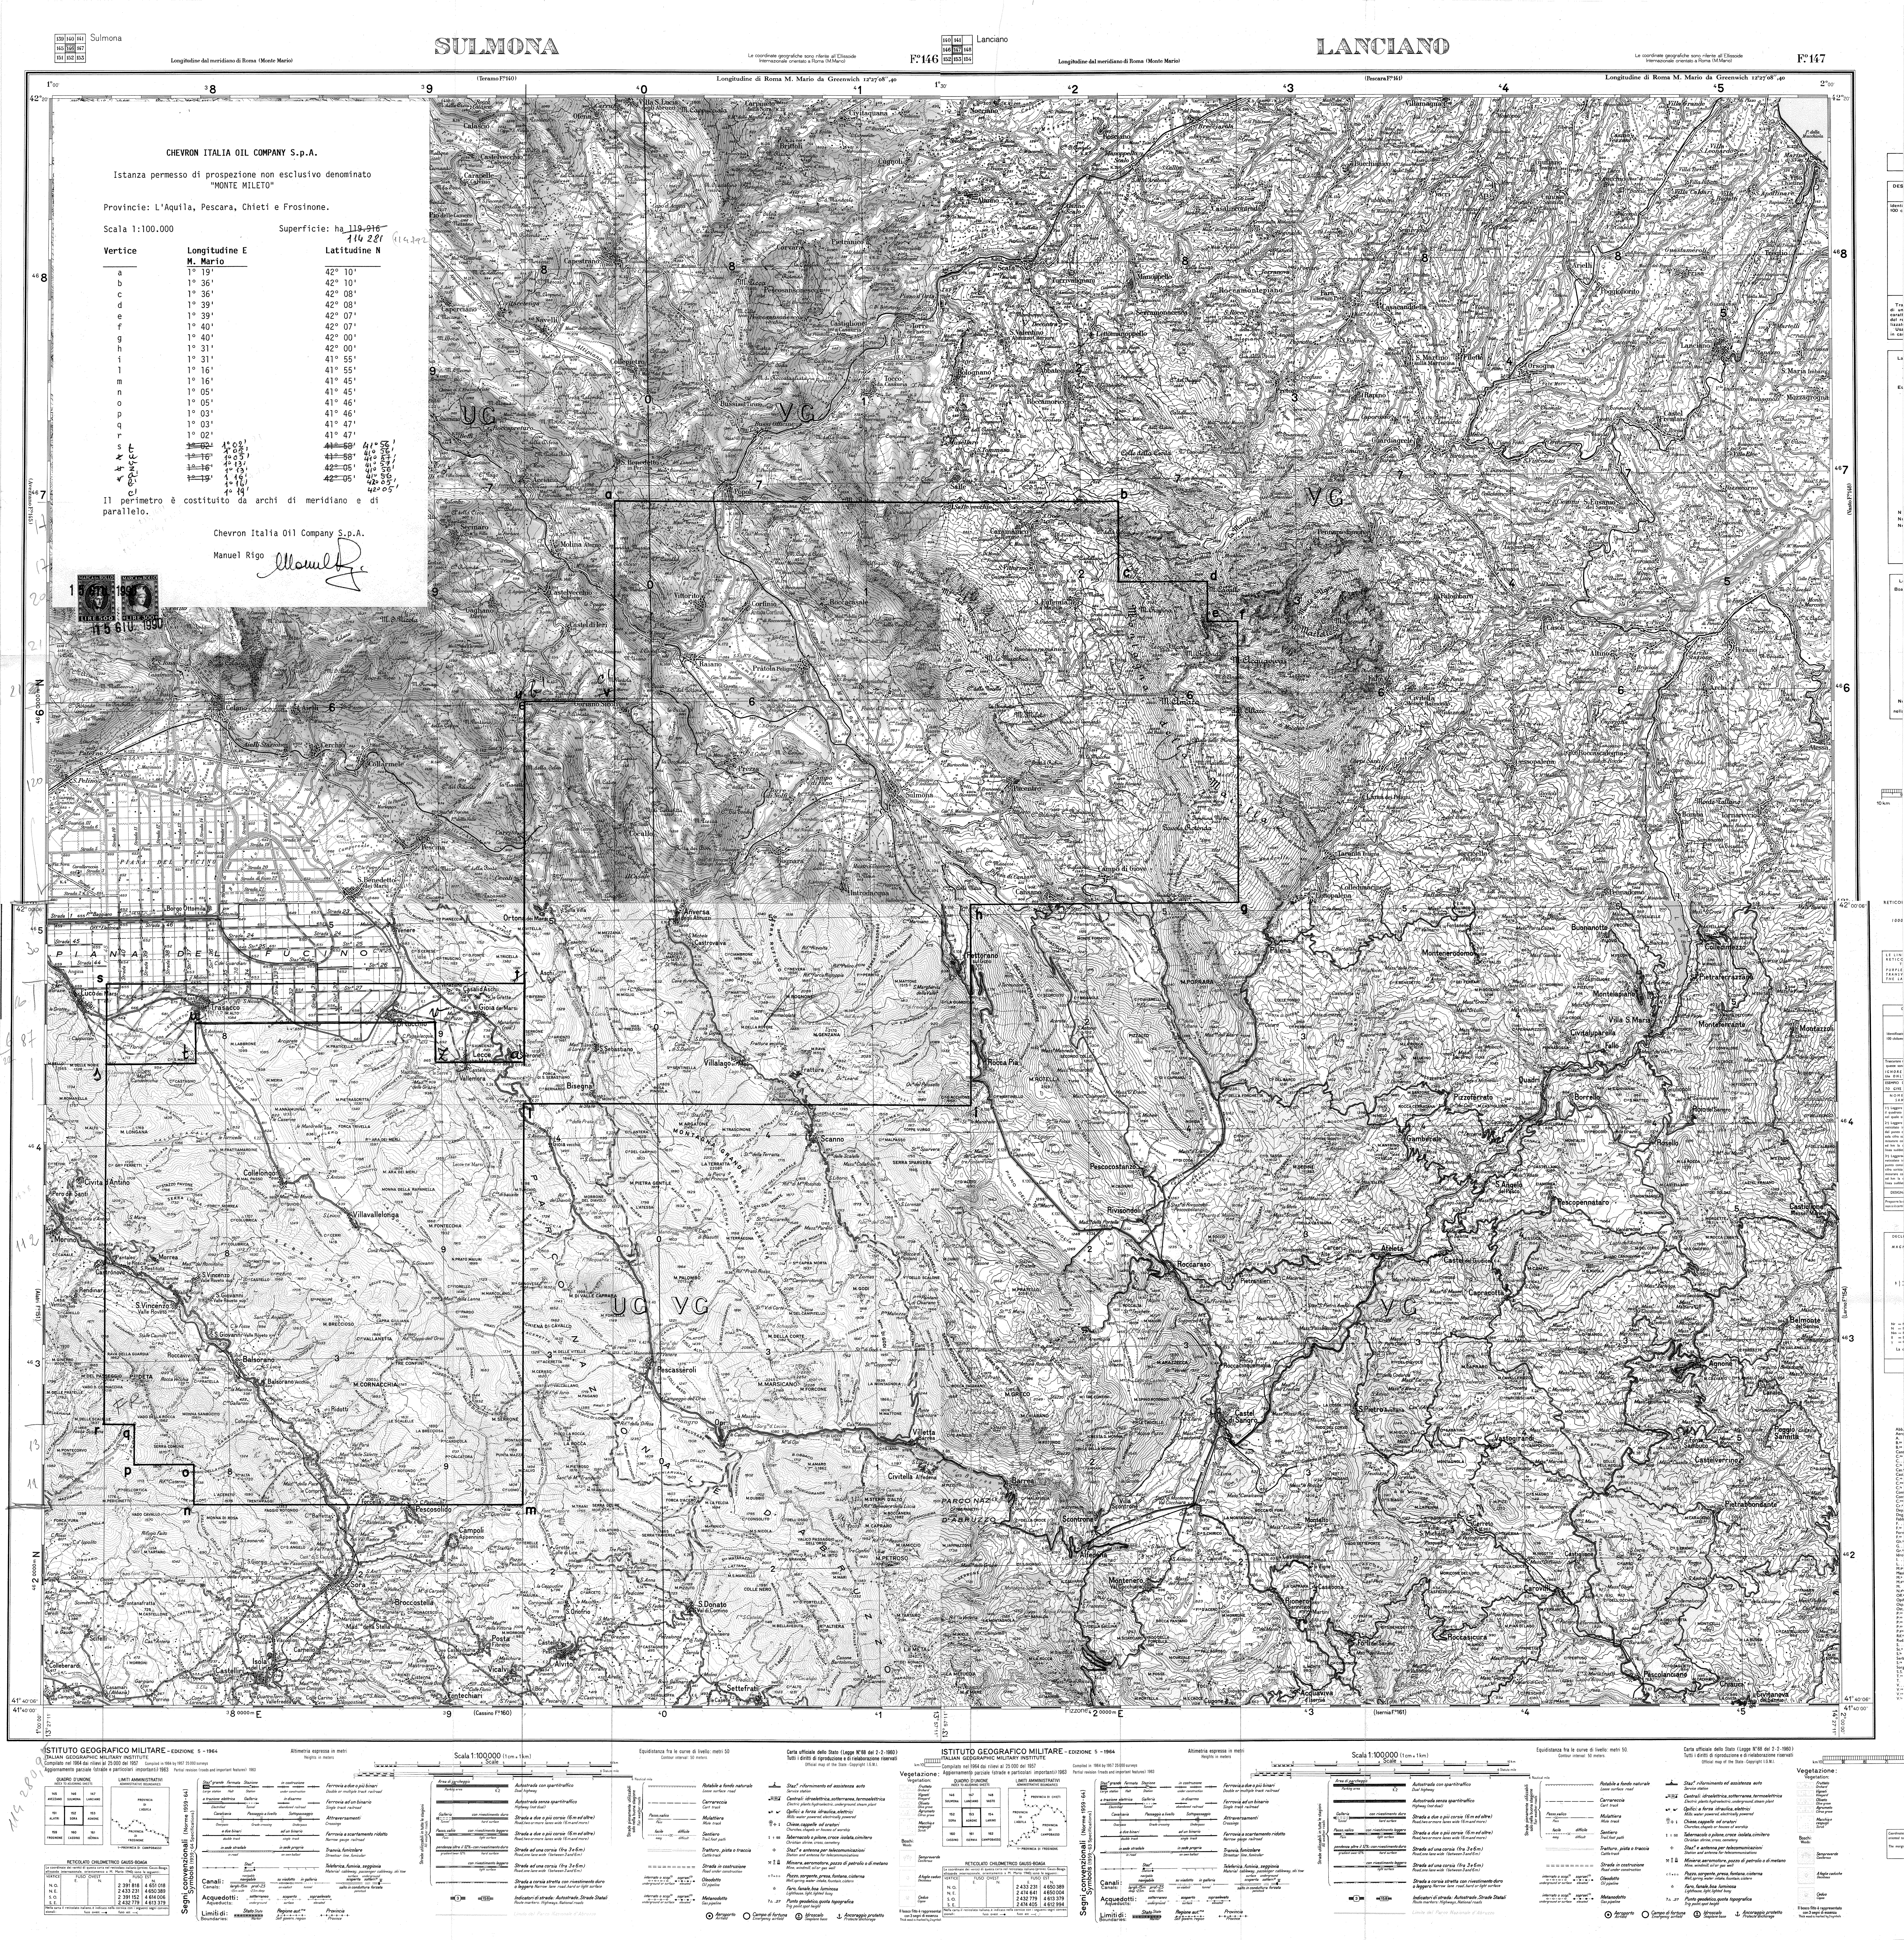

CHEVRON ITALIA OIL COMPANY S.p.A.

Istanza permesso di prospezione non esclusivo denominato "MONTE MILETO"

Provincie: L'Aquila, Pescara, Chieti e Frosinone.

Scala 1:100.000 Superficie: ha ~~119.916~~ 114 281 (114292)

Vertice	Longitudine E M. Mario	Latitudine N
a	1° 19'	42° 10'
b	1° 36'	42° 10'
c	1° 36'	42° 08'
d	1° 39'	42° 08'
e	1° 39'	42° 07'
f	1° 40'	42° 07'
g	1° 40'	42° 00'
h	1° 31'	42° 00'
i	1° 31'	41° 55'
l	1° 16'	41° 55'
m	1° 16'	41° 45'
n	1° 05'	41° 45'
o	1° 05'	41° 46'
p	1° 03'	41° 46'
q	1° 03'	41° 47'
r	1° 02'	41° 47'
~~s~~ t	~~1° 02'~~ 1° 02'	~~41° 58'~~ 41° 56'
~~t~~ u	~~1° 16'~~ 1° 05'	~~41° 58'~~ 41° 56'
~~u~~ v	~~1° 16'~~ 1° 05'	~~42° 05'~~ 41° 57'
~~v~~ z	~~1° 19'~~ 1° 13'	~~42° 05'~~ 41° 57'
a'	1° 13'	41° 56'
b'	1° 16'	41° 56'
c'	1° 16'	42° 05'
	1° 19'	42° 05'

Il perimetro è costituito da archi di meridiano e di parallelo.

Chevron Italia Oil Company S.p.A.

Manuel Rigo

MARCA DA BOLLO LIRE 500 — MARCA DA BOLLO LIRE 300

15 GIU 1990